




PAGE 14

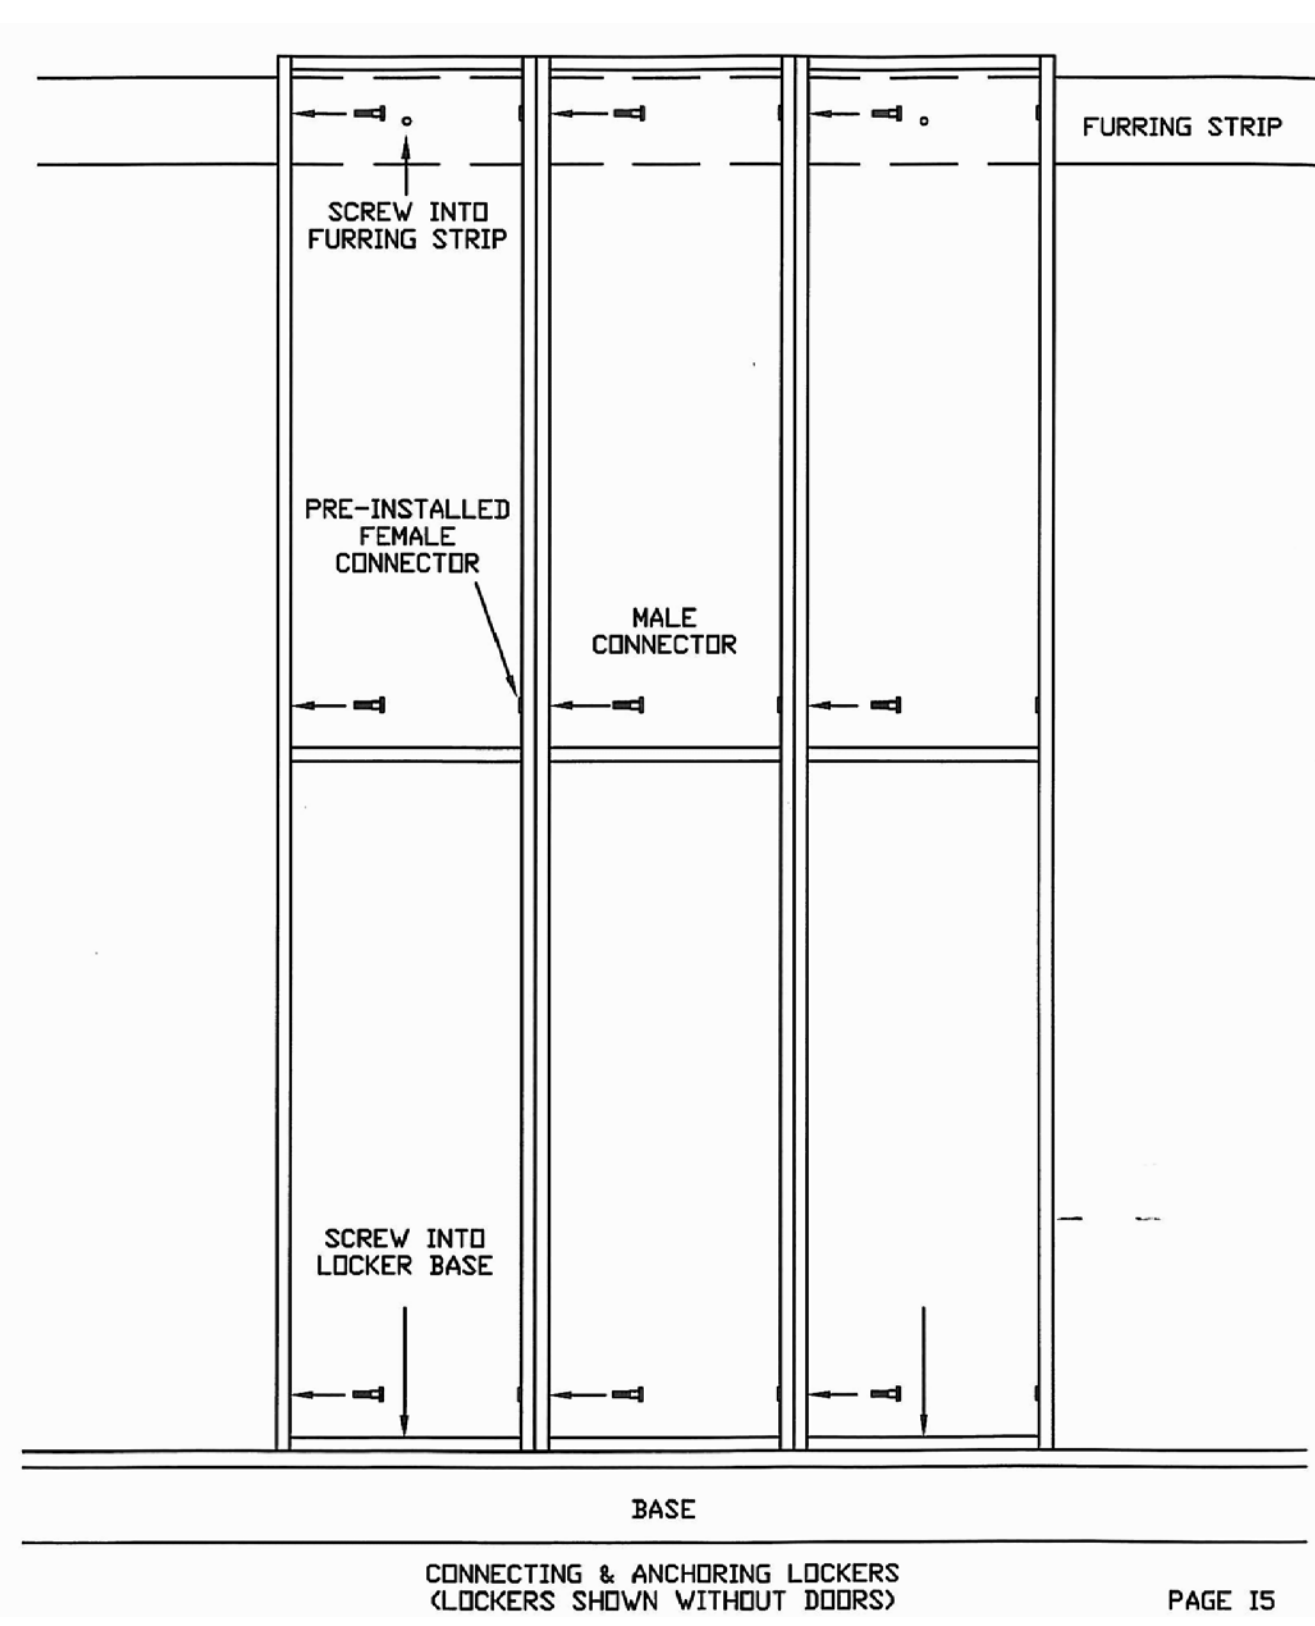

PAGE 15

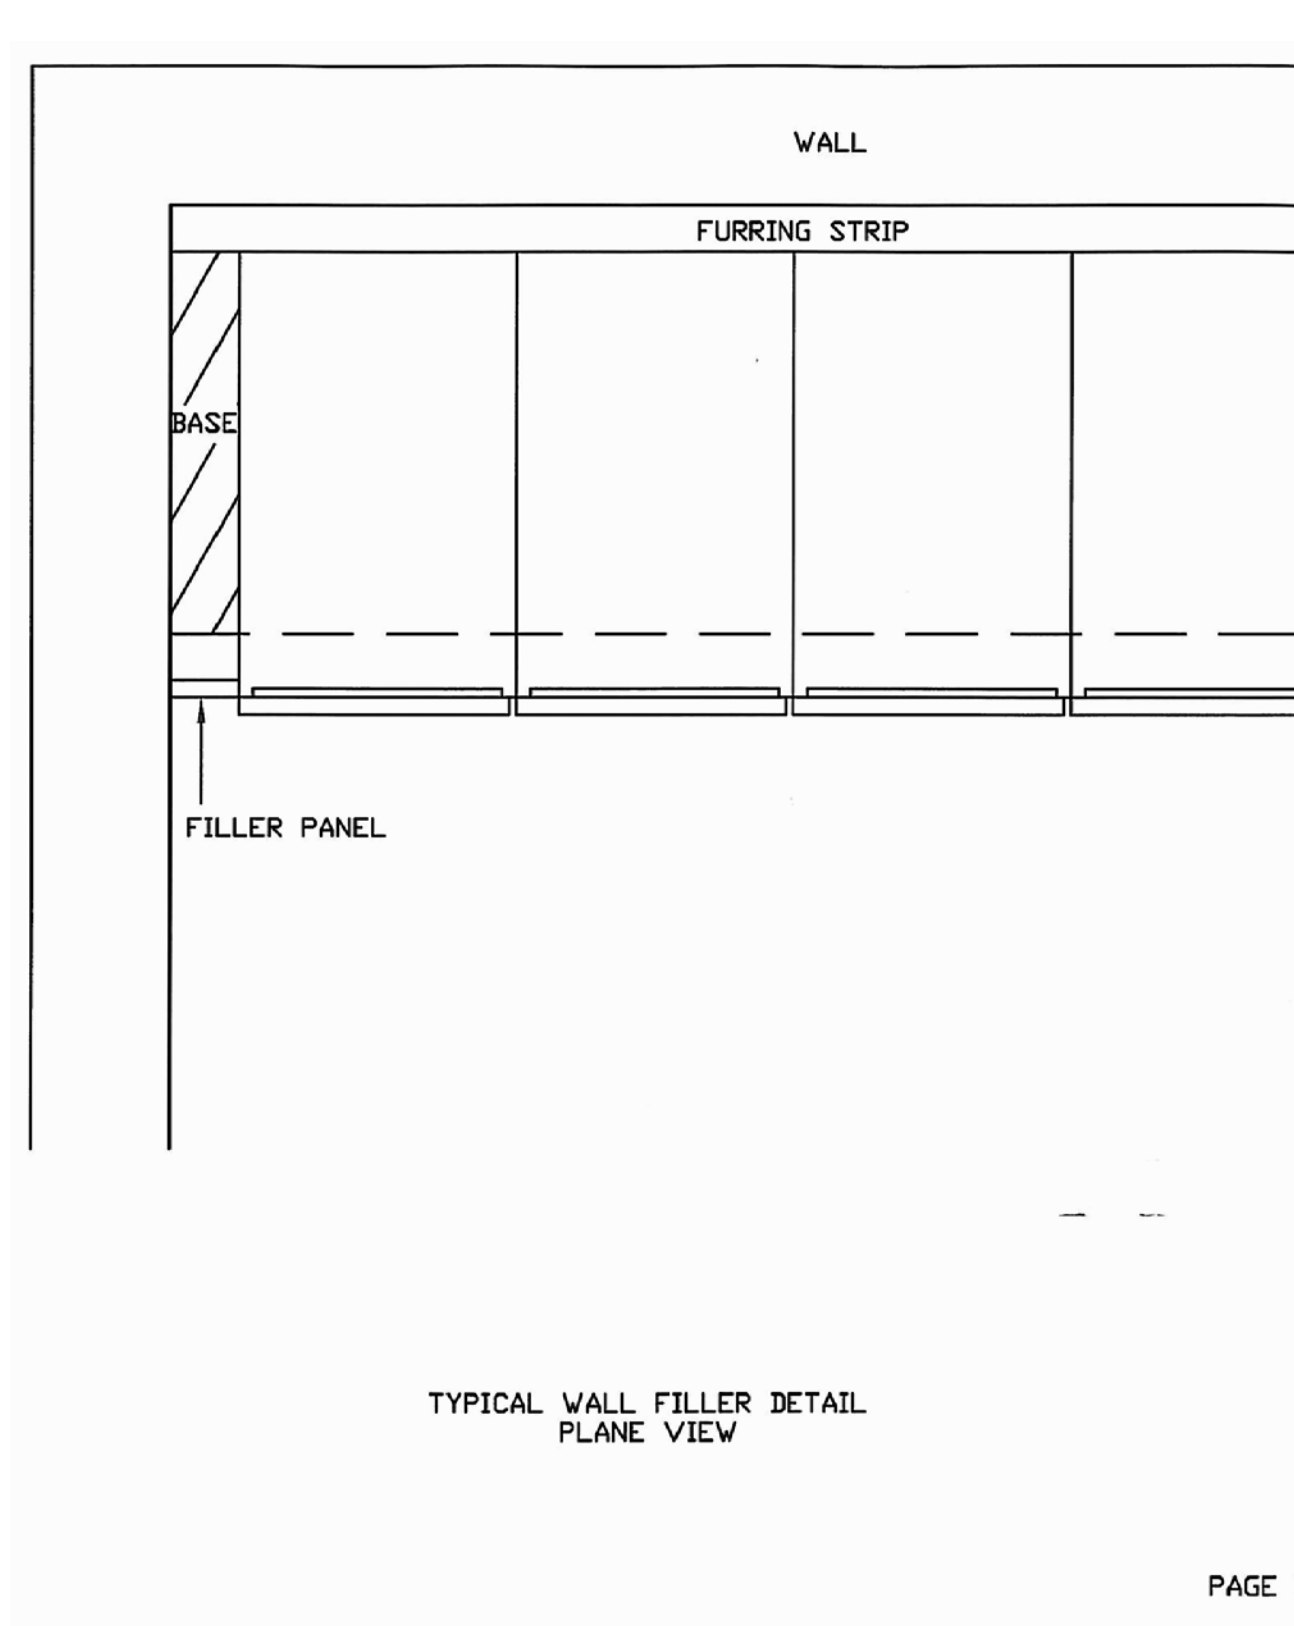

PAGE 16

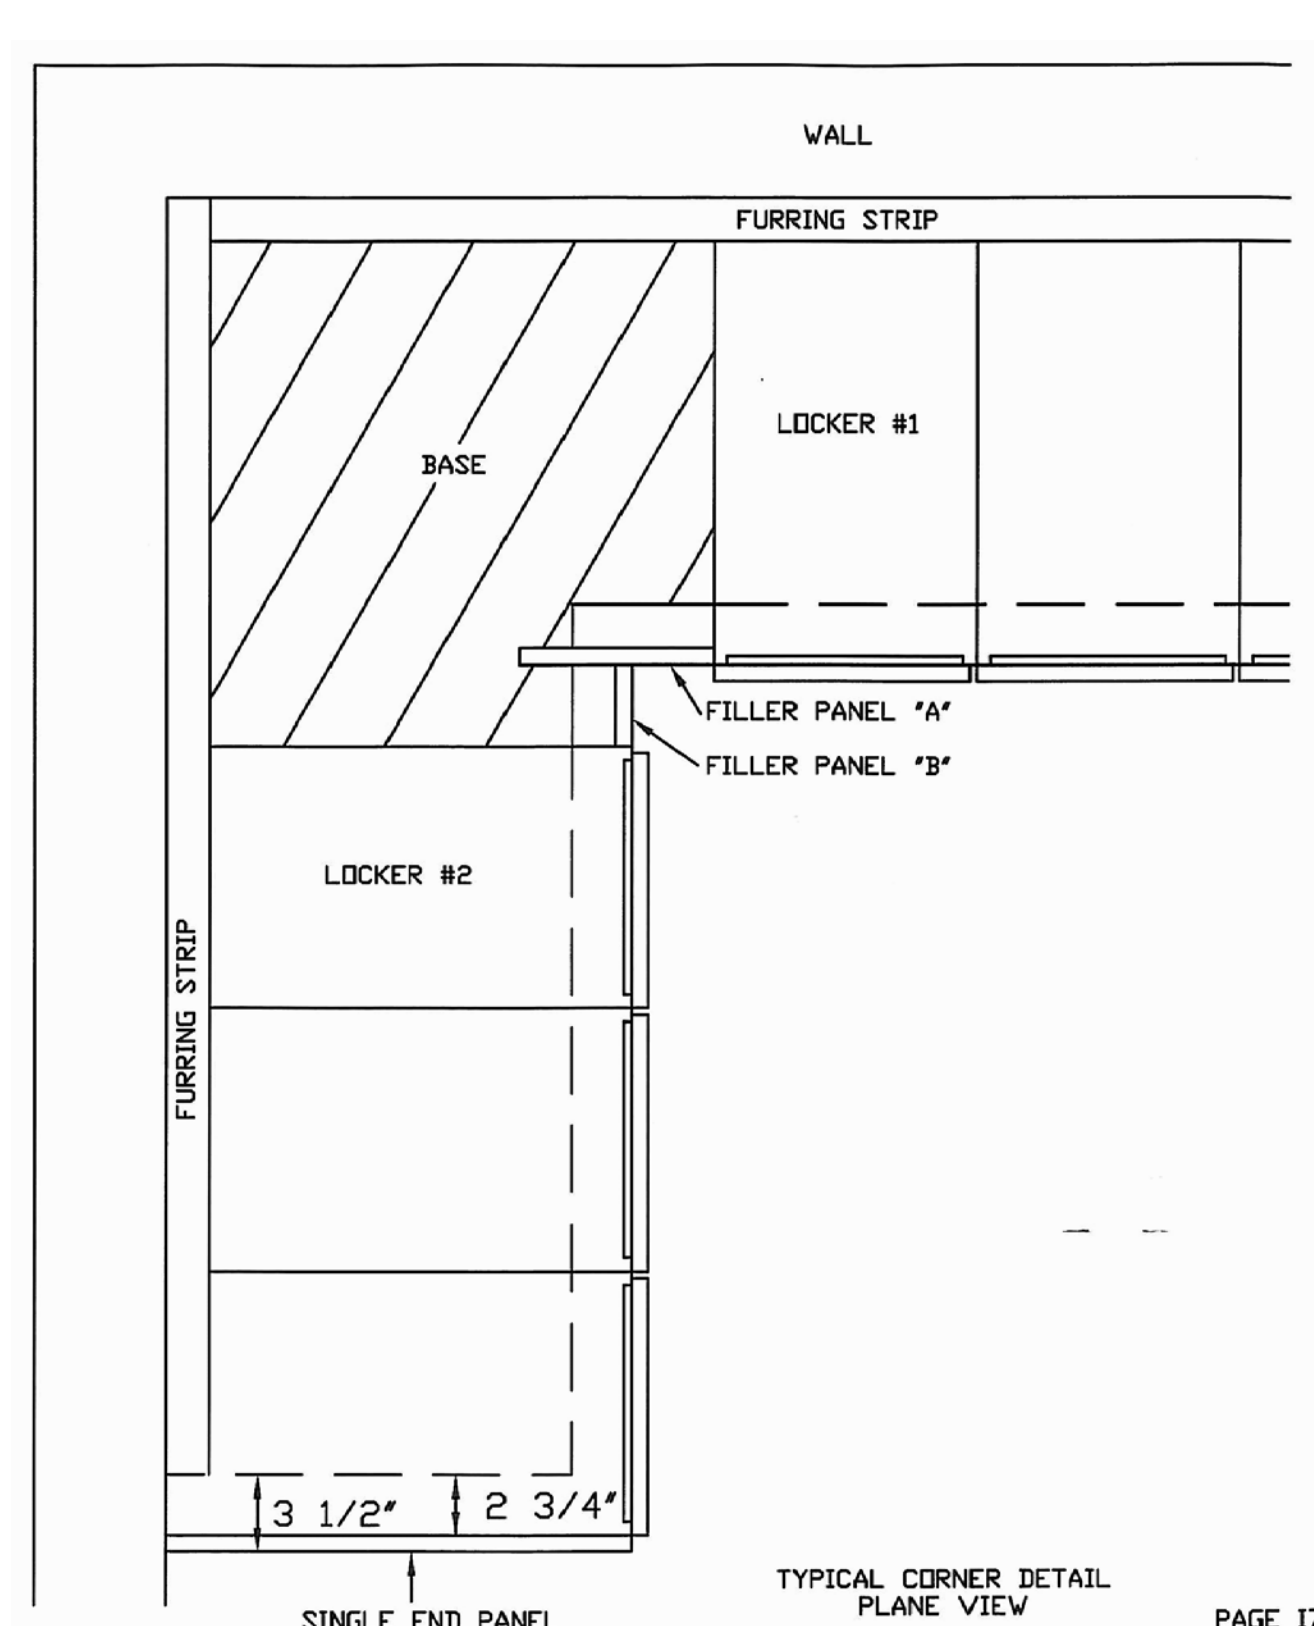

PAGE 17

1 DETAIL

SCALE: N.T.S.

2 DETAIL


SCALE: N.T.S.

3 DETAIL



SCALE: N.T.S.

4 DETAIL

SCALE: N.T.S.

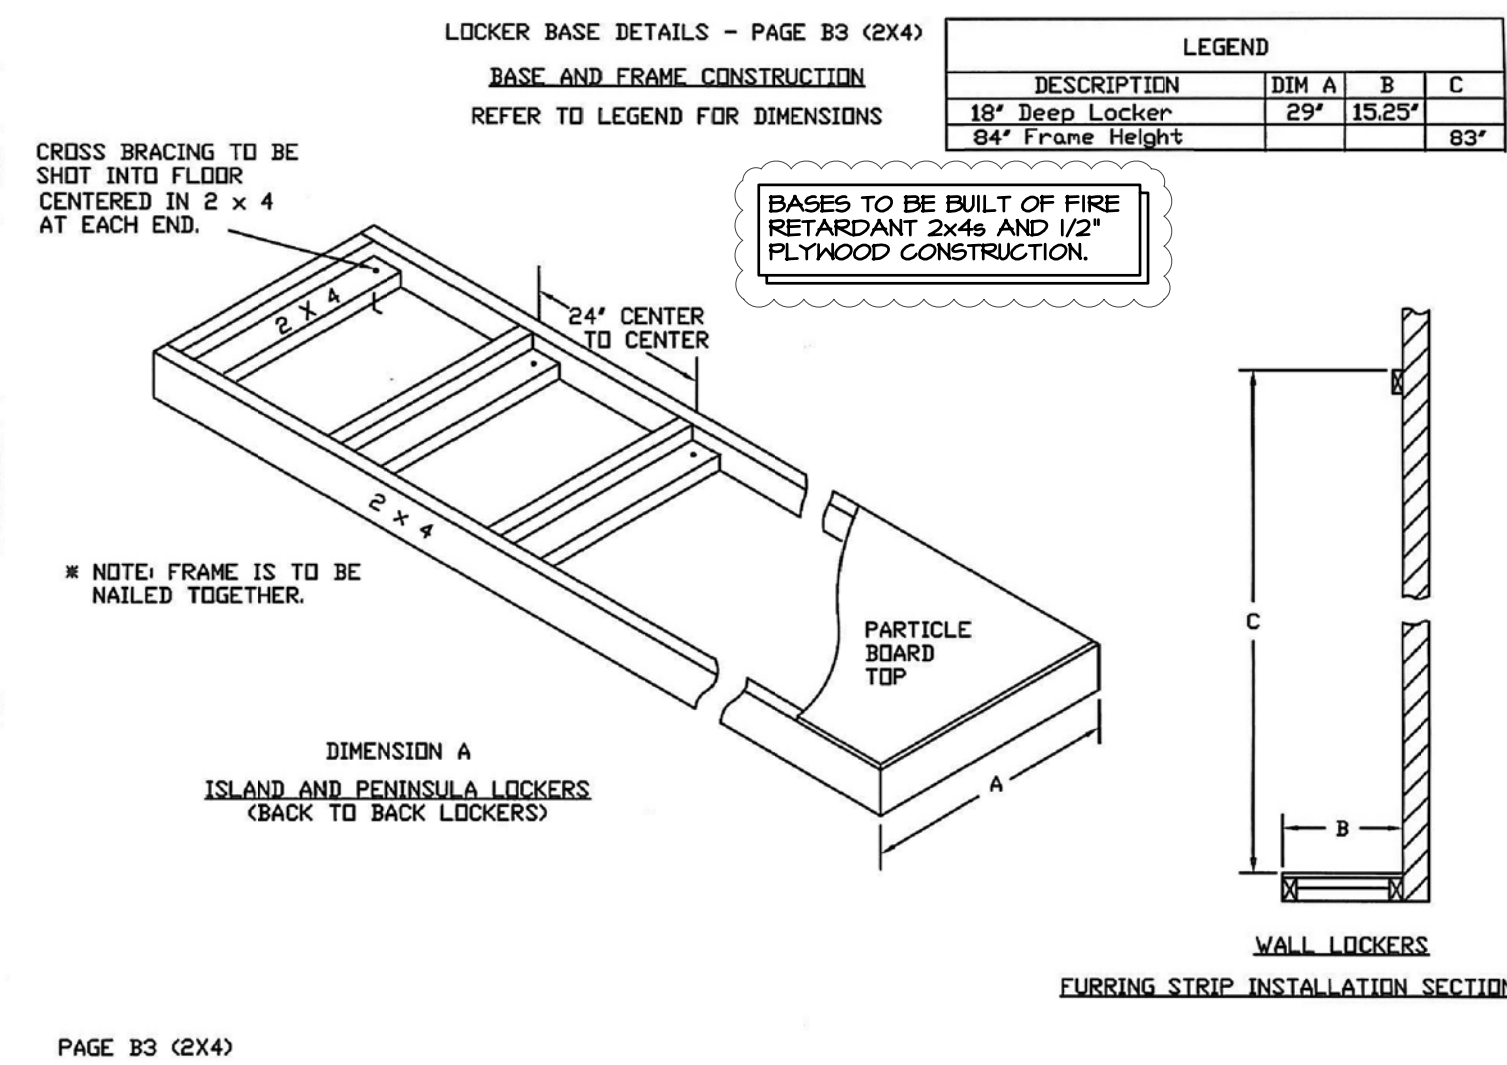


PAGE B3 (2x4)

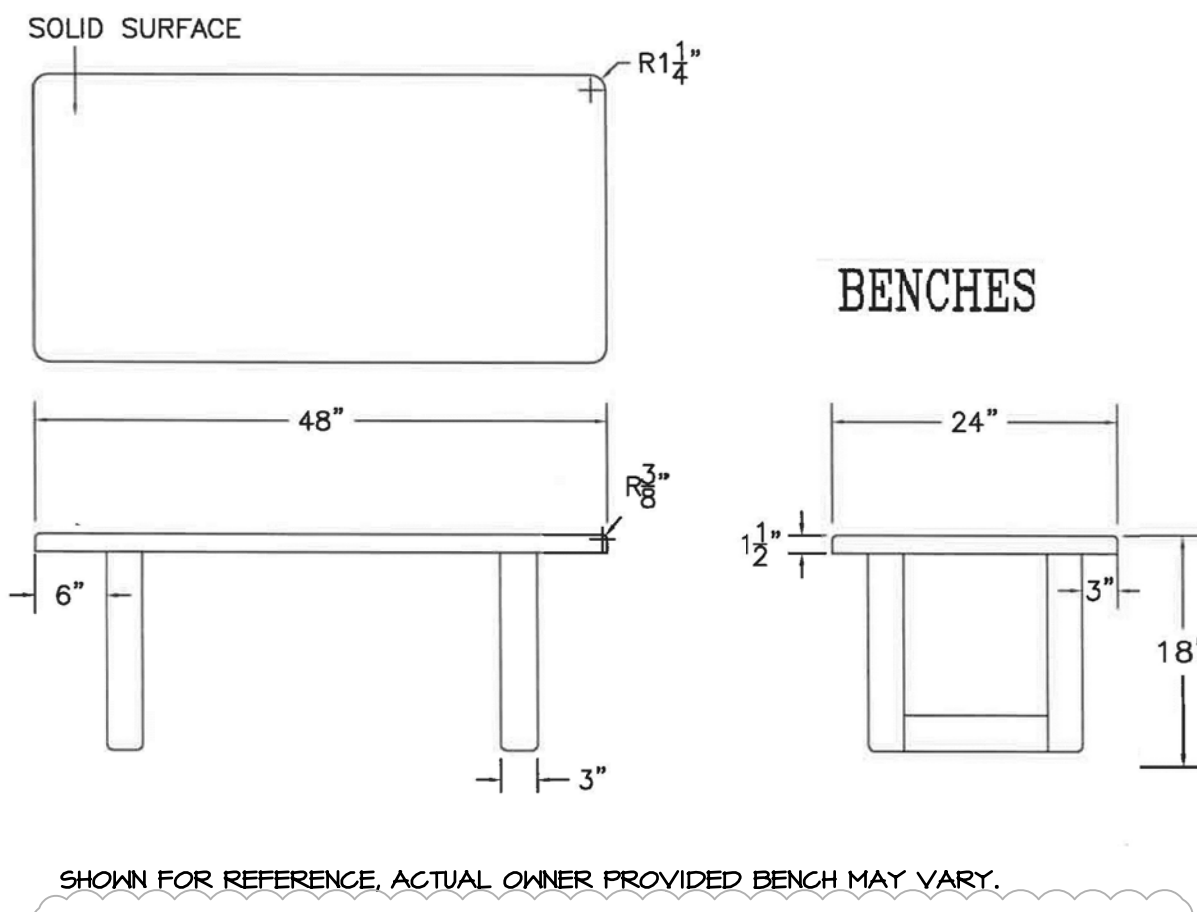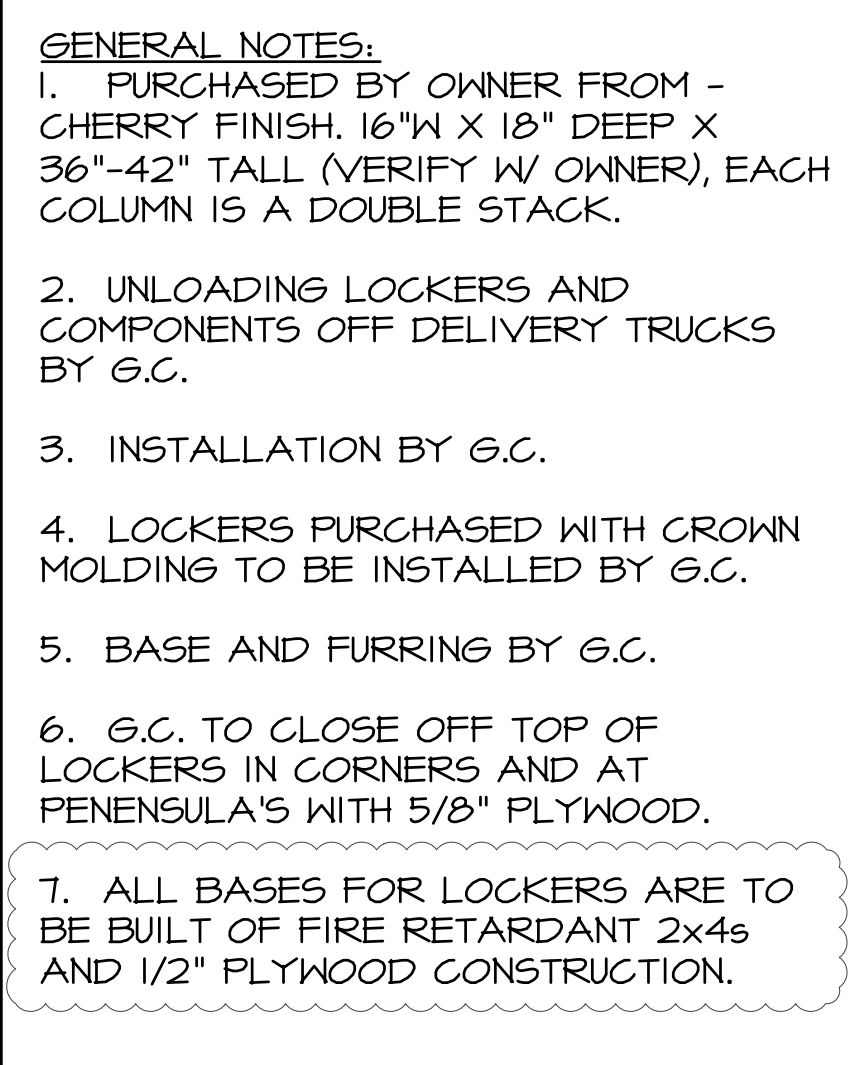

9 DETAIL


SCALE: N.T.S.

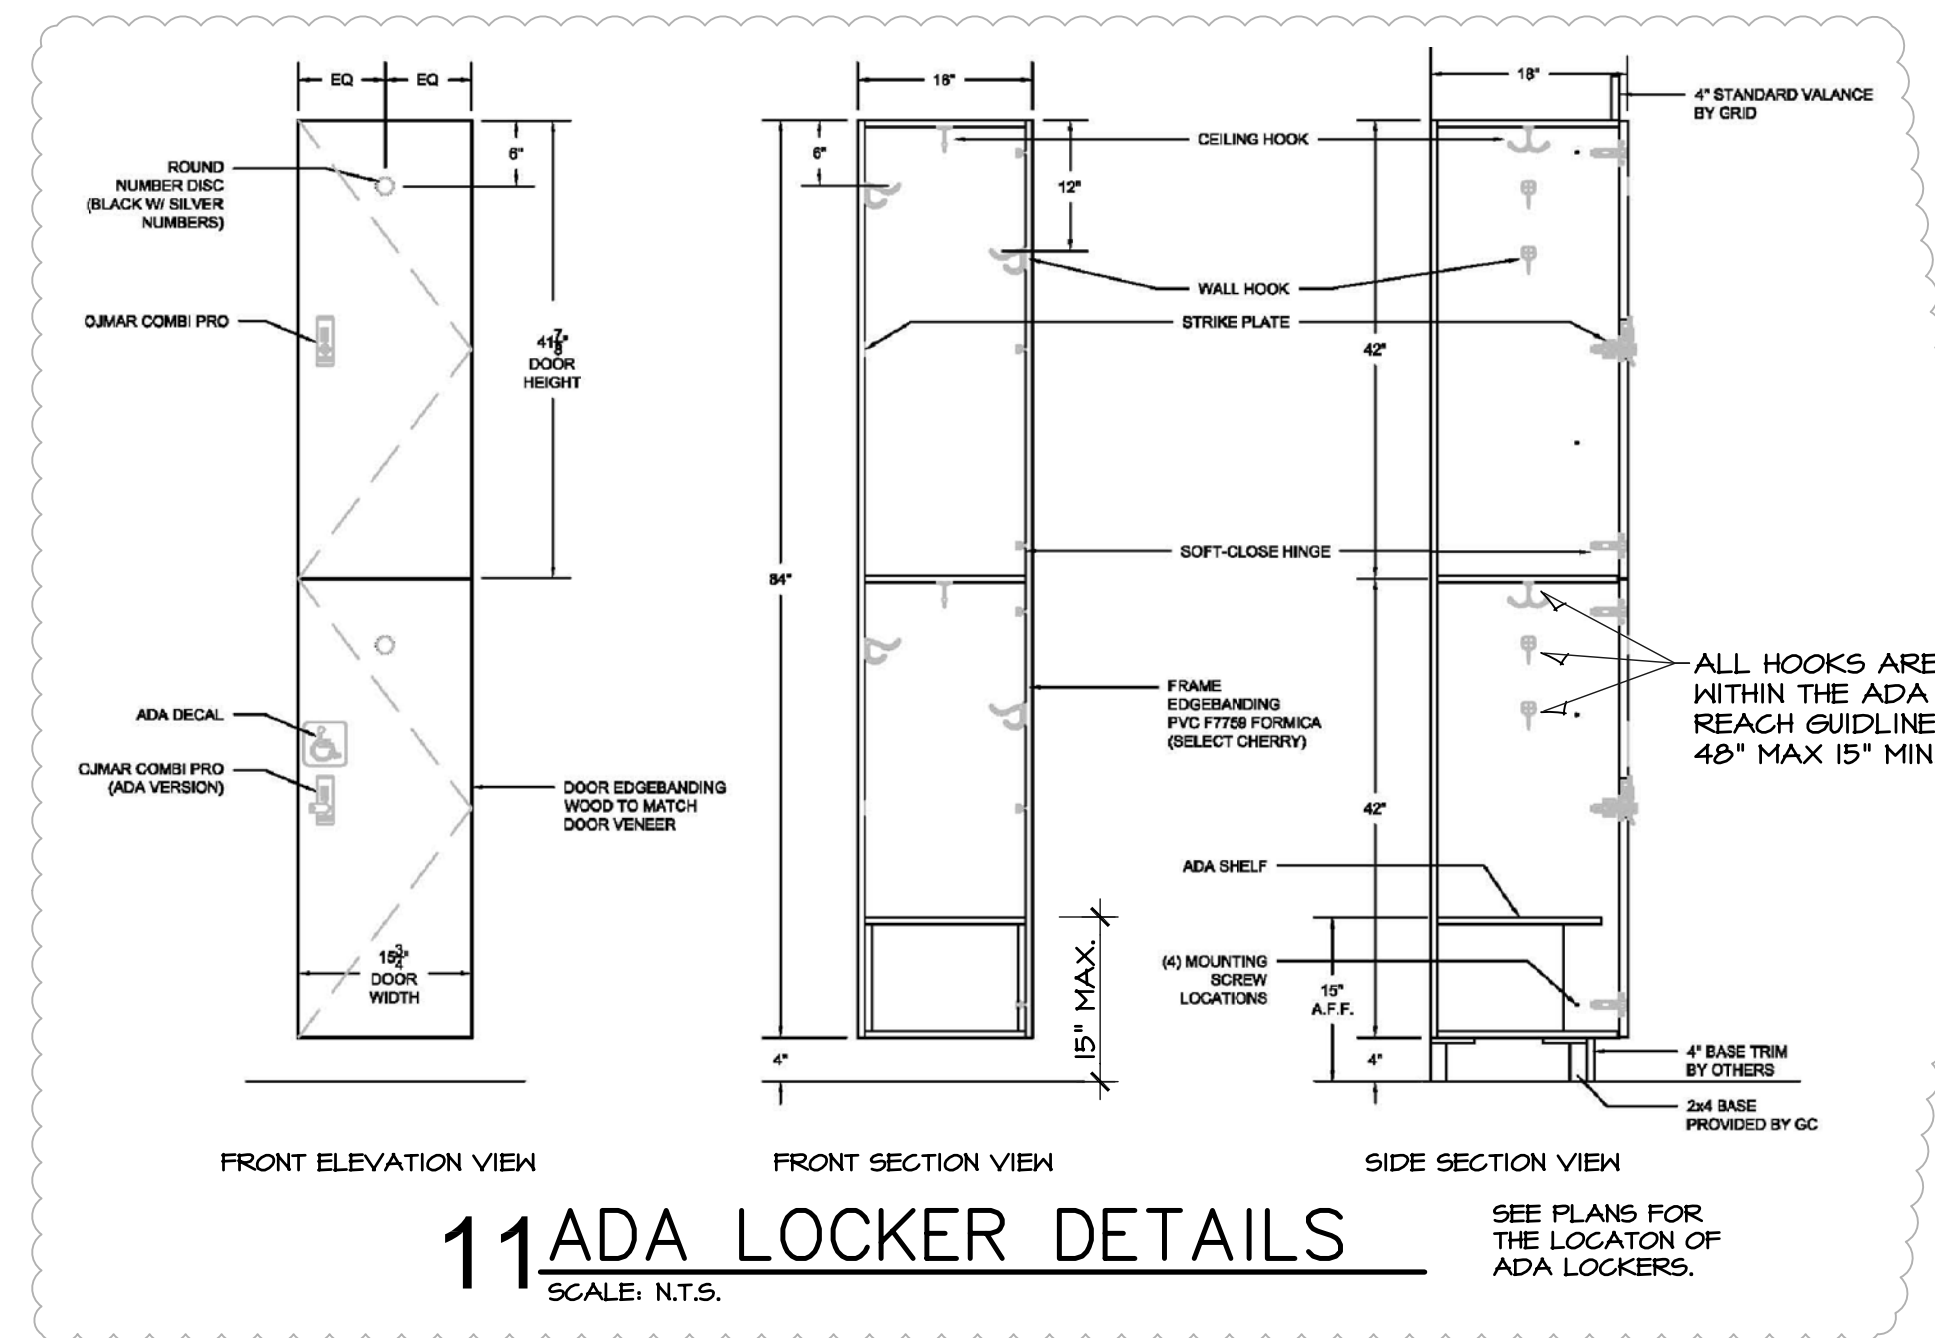

11 ADA LOCKER DETAILS

SCALE: N.T.S.


SEE PLANS FOR THE LOCATION OF ADA LOCKERS.

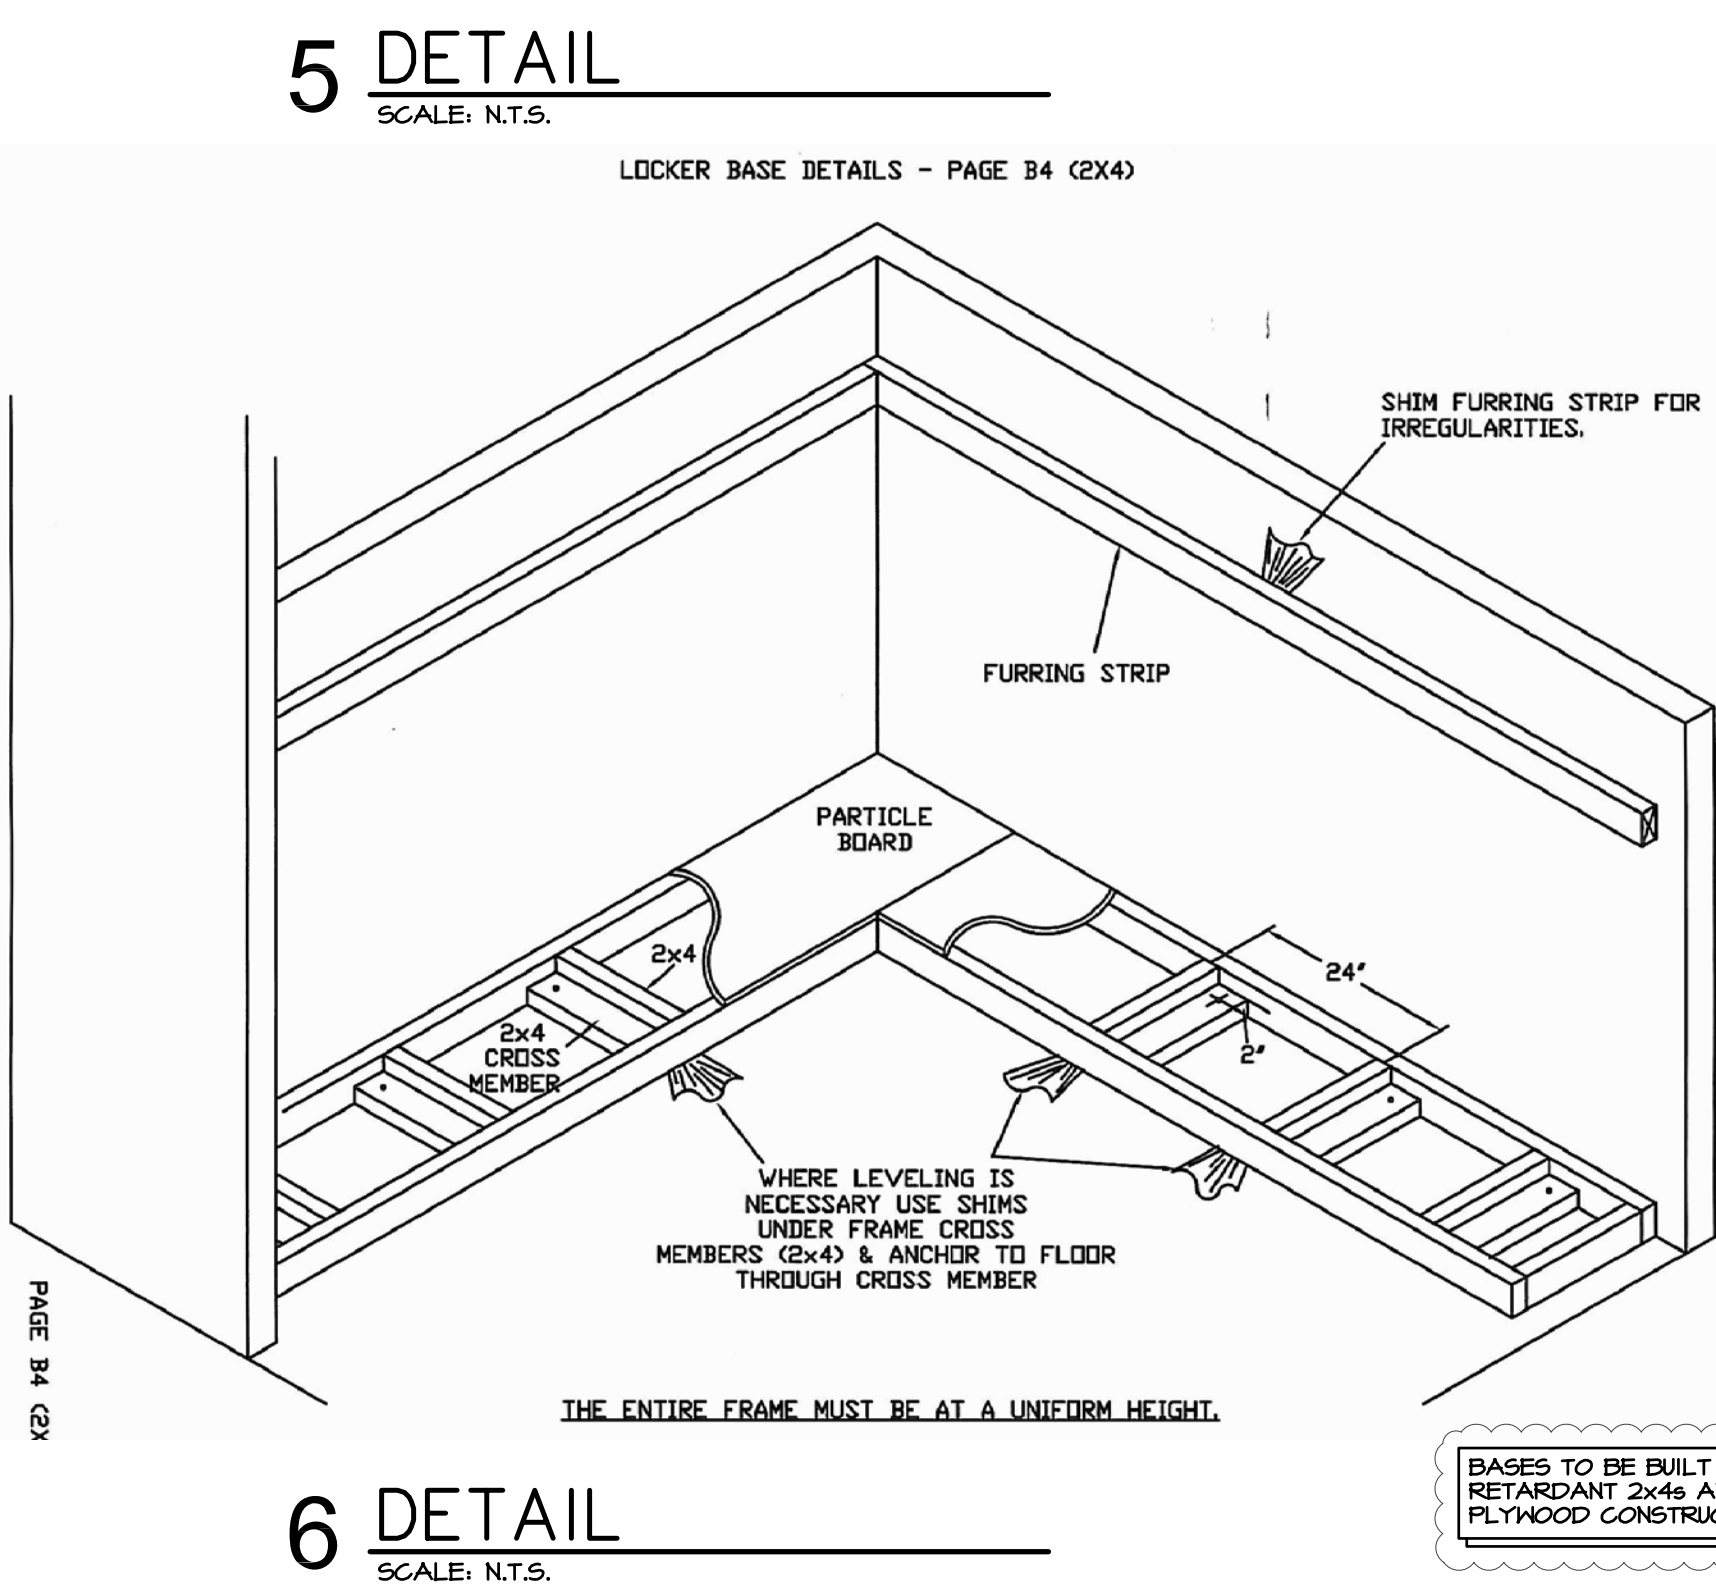

PAGE B4 (2x4)


6 DETAIL

SCALE: N.T.S.

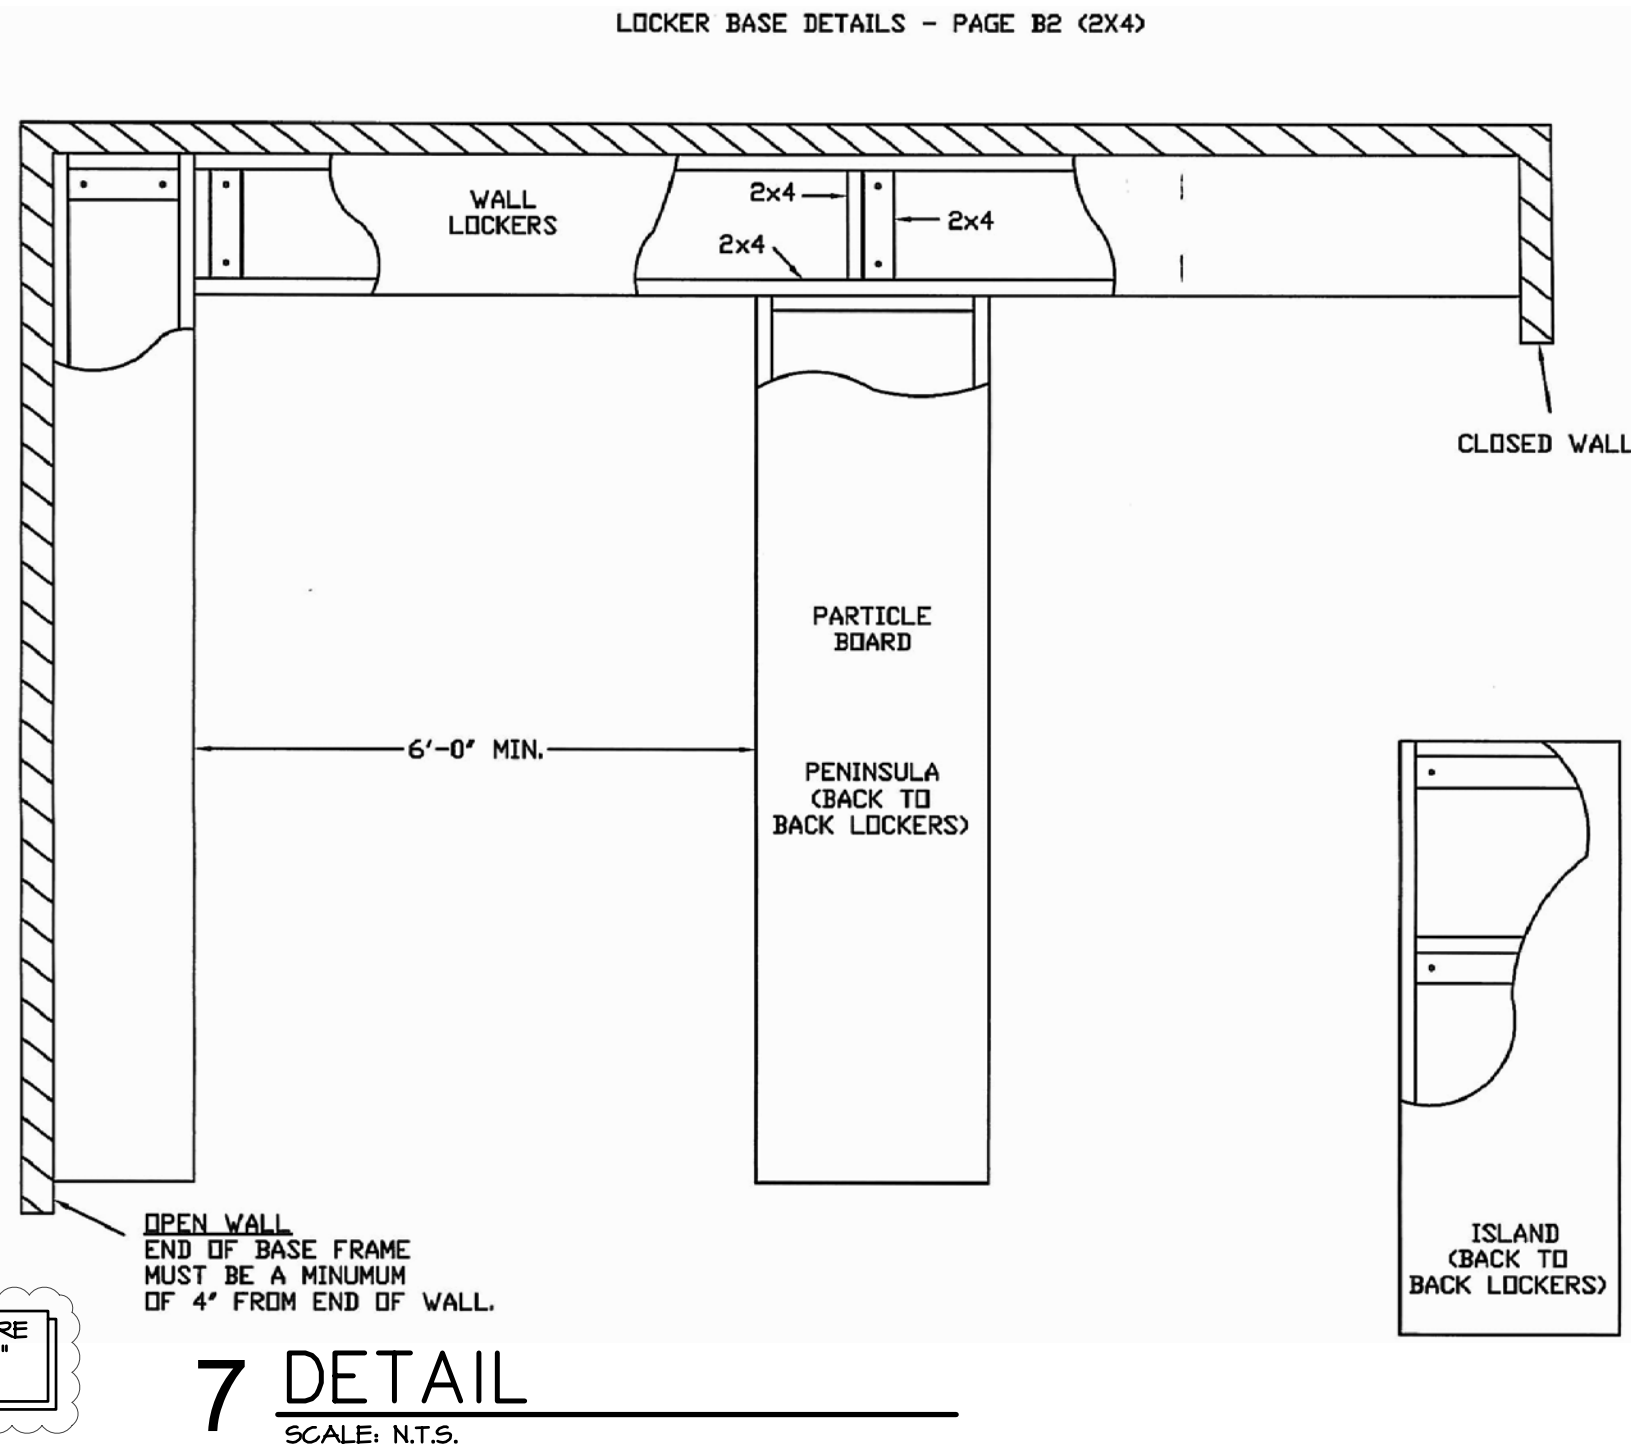


7 DETAIL

SCALE: N.T.S.

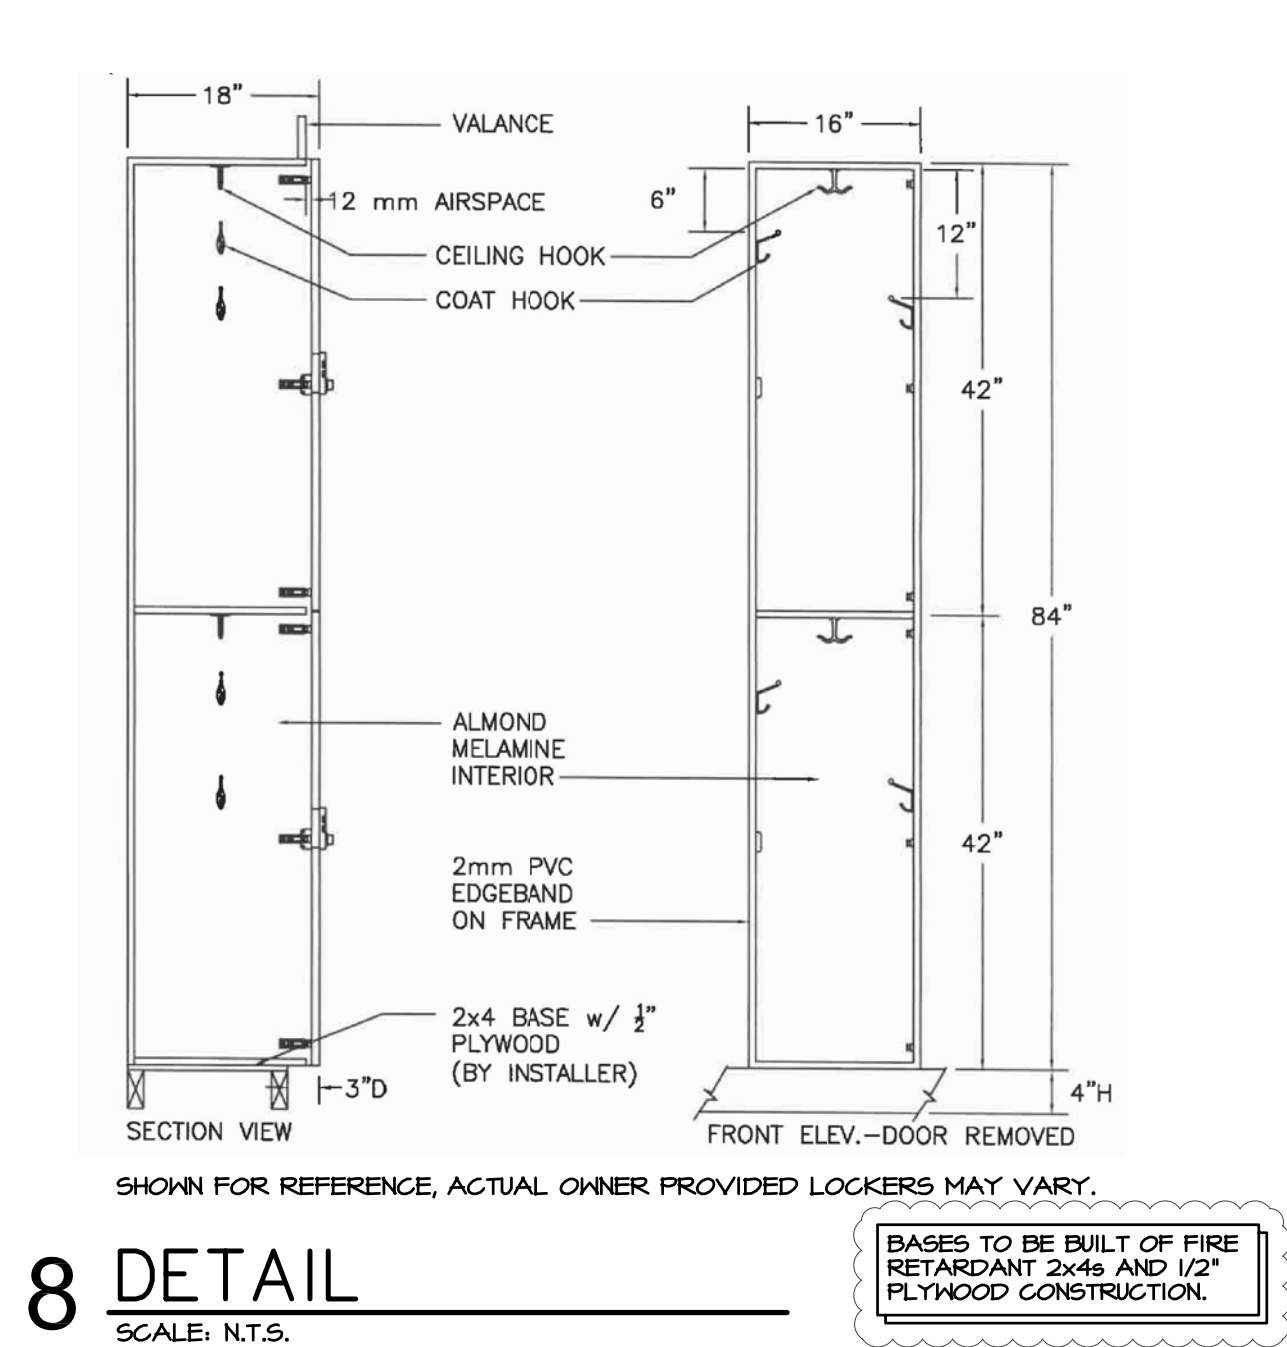

8 DETAIL

SCALE: N.T.S.

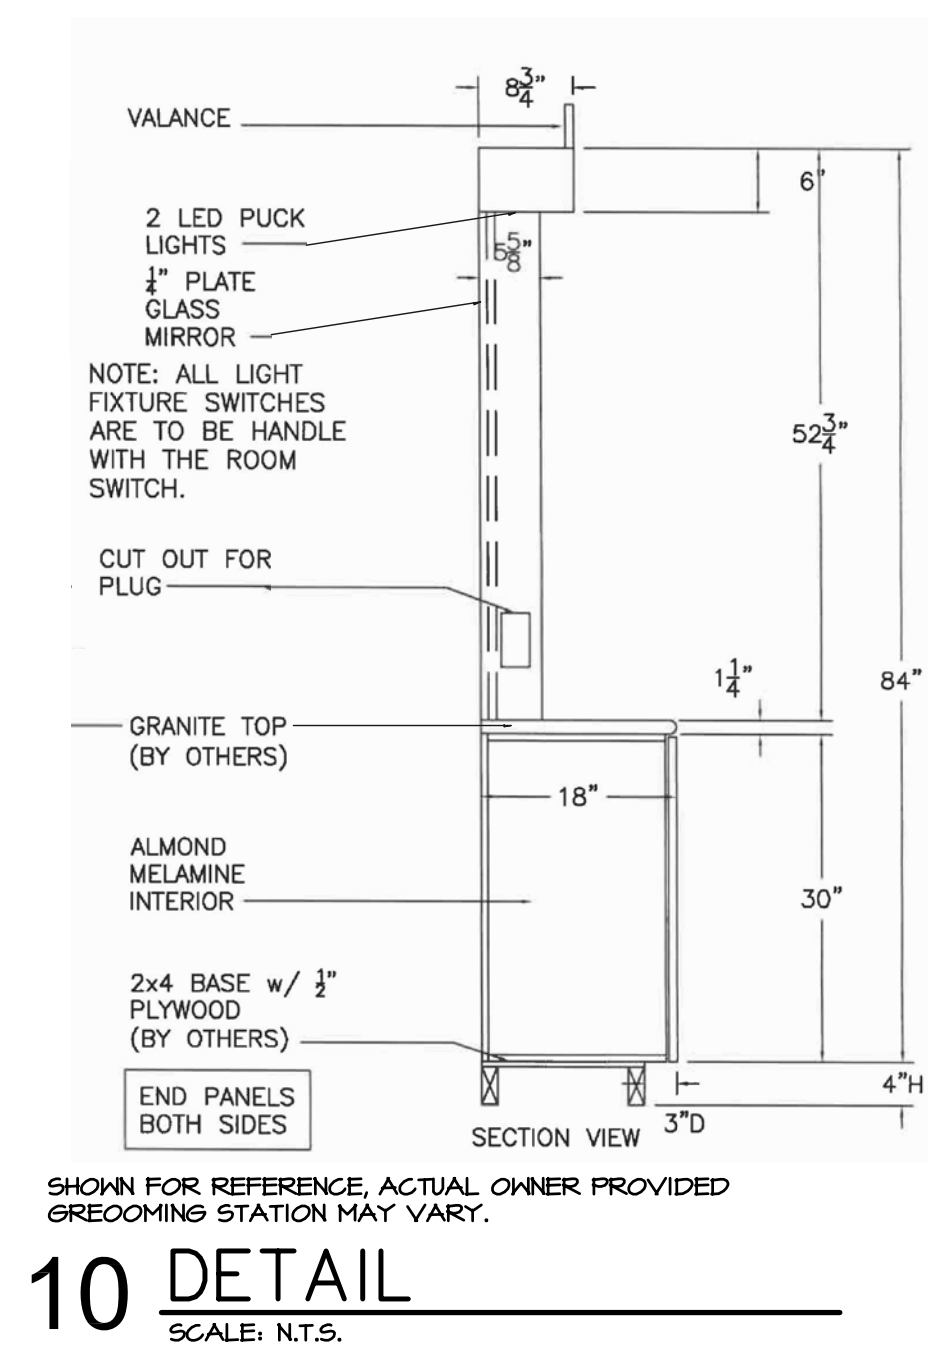

10 DETAIL

SCALE: N.T.S.



2022 GENESIS HEALTH CLUBS SOUTHBRIDGE MALL 1111 East Army Post Road Des Moines, Iowa 50315



DRAWINGS ISSUED			
NO.	DATE	ITEM	ISSUED
11	4/12/22	ADDENDUM 1	
10	3/25/22	CODE REVISIONS	
9	2/11/22	PERMIT SET	
8	1/25/22	CHECK SET	
7	12/15/21	CHECK SET	
6	9/24/21	CHECK SET	
5	8/21/21	SITE PLAN REVIEW	
4	7/21/21	UDRB SUBMITTAL	
3	7/08/21	MILESTONE DEV. PLAN	
2	5/25/21	CONCEPT, DEV. PLAN	
1	3/20/21	CONCEPT, DEV. PLAN	

COMPUTER DRAWING	
DMS_A602.dwg	

DATE: AUGUST 2021	
DRAWN BY: MH, CH, DH, TH, TC	CHECKED BY: MRH
SHEET	
A6.2	
OF	SHEETS